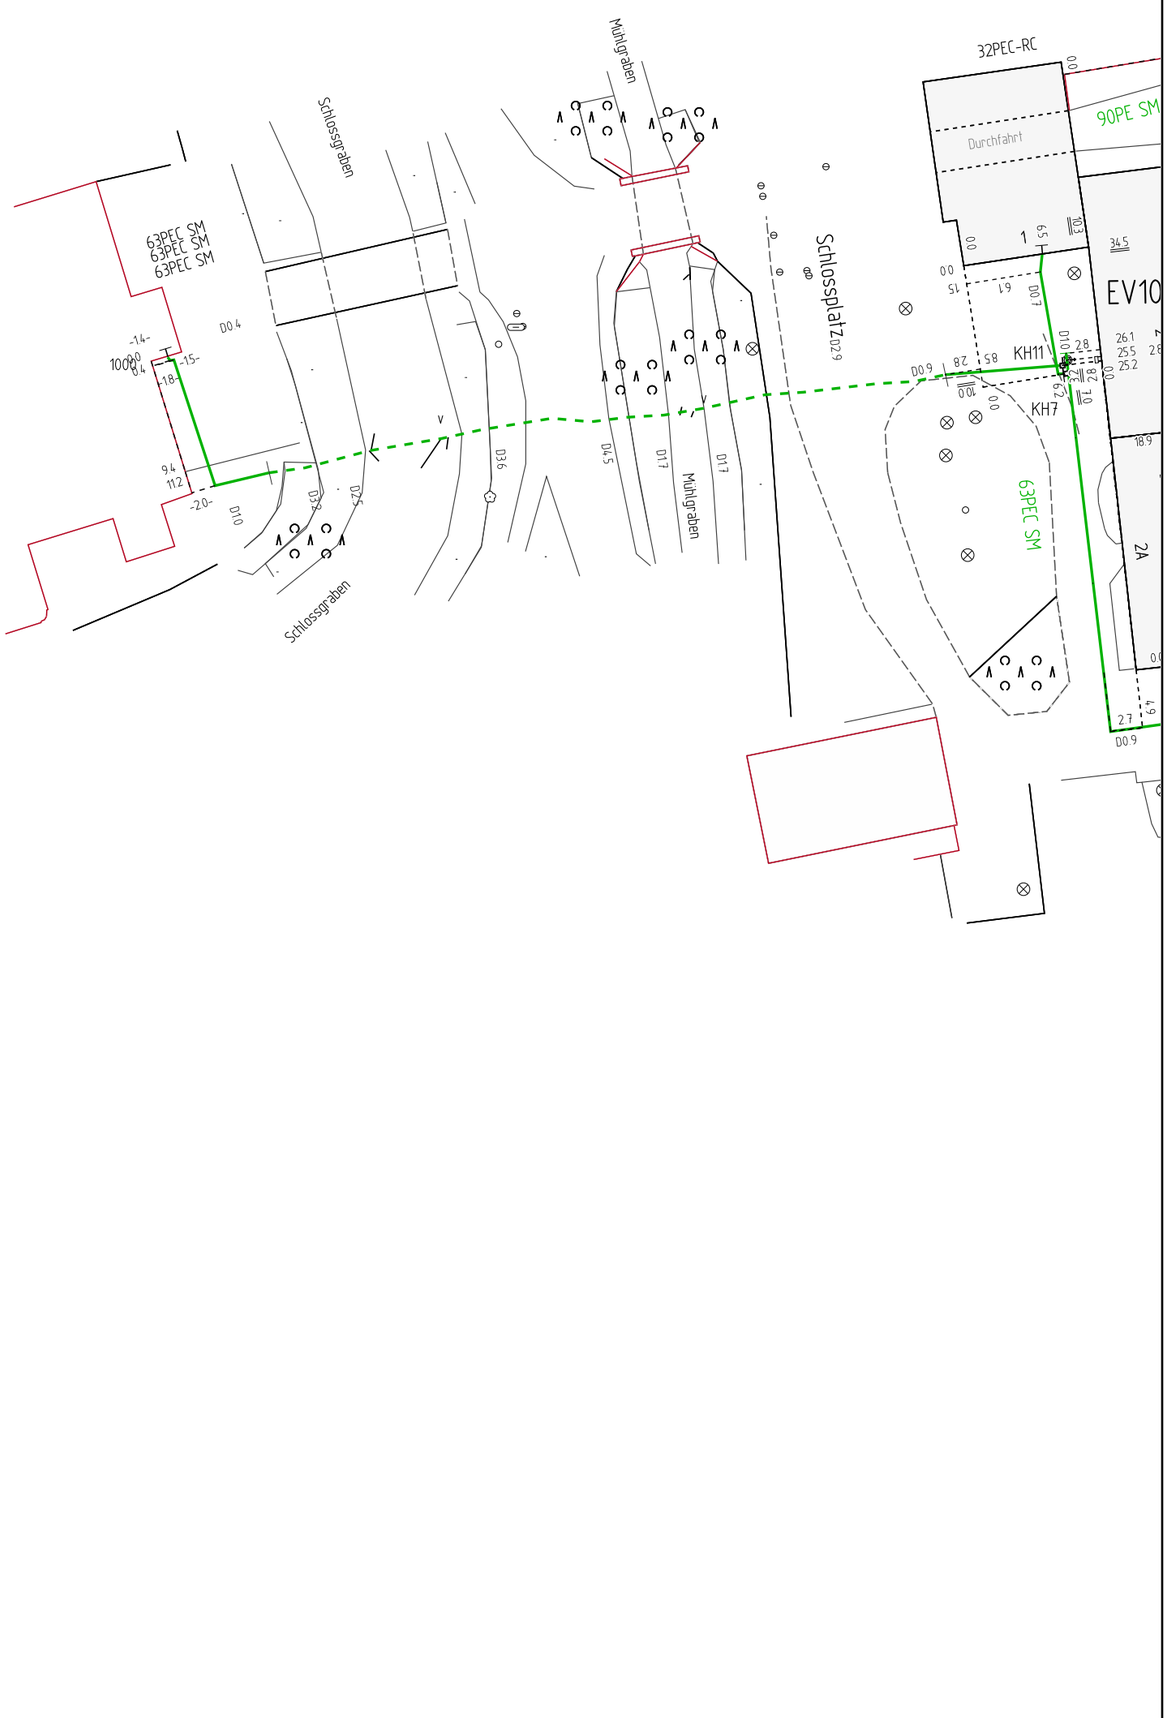

	NETZGESELLSCHAFT BERLIN-BRANDENBURG		
	Ort/Transportleitung: Sparte:Ferngas, Gas — Lindenau		Registriernr.: 2021-018016
	Plannr.: Seite: 1	Straße: Schlossplatz 4-5	Firma: NBB
Maßstab: 1:500 DIN A2	Erstellt von: SYSTEM		Erstellt am: 15.6.2021
	Leitungsschutzanweisung und Freistellungsvermerk sind zu beachten		